

BESTANDSPLAN

FÜR DAS HAUS IN
1230 WIEN, KINSKYGASSE 12

KAT.G.: INZERSDORF

GRST.NR.: 512/34

EZ.: 281

BAUBEHÖRDE:

<p>BAUWERBER: RENATE UND ADOLF KLOFFER ORCHISGASSE 39 1220 WIEN</p>	<p>GRUNDEIGENTÜMER RENATE UND ADOLF KLOFFER ORCHISGASSE 39 1220 WIEN</p>
<p>BAUFÜHRER:</p>	<p>PLANVERFASSER: ECOPLAN bauplanungen ges.m.b.h. helferstorferstrabe 4/13/1, 1010 wien tel. 535 99 01-10 fax: 532 74 58</p>

<input checked="" type="checkbox"/> BESTAND	<input type="checkbox"/> ZEIGELMAUERWERK	<input type="checkbox"/> BETON
<input type="checkbox"/> NEUBAU	<input type="checkbox"/> METALLSTÄNDERW.	<input type="checkbox"/>
<input type="checkbox"/> ABBRUCH	<input type="checkbox"/> STAHLBETON	<input type="checkbox"/>

EG, 1.STOCK, DG


SCHNITT, ANSICHTEN

LAGEPLAN

DATUM:	23.11.1999	FORMAT:	0,67m2	PROJ.NR.:	165
MASSTAB:	1:100, 1:500	GEZ.:	ST.	PLAN NR.:	B-001

ECOPLAN baumeister
ing. karl widy

bauplanungen gesellschaft m.b.h. 1010 wien, helferstorferstr. 4/13/1 tel 535 99 01/10 fax 532 74 58

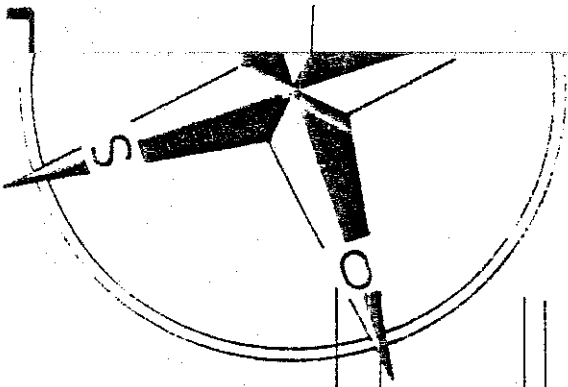

STADT WIEN
GST.NR. 513/21
EZ 3802

PURKYGASSE
GST.NR. 513/75 EZ 3802

GST.NR. 512/66

HAUPTGEBÄUDE

NEBENGEBÄUDE

GST.NR. 512/34
EZ 281

GST.NR. 512/22

KINSKYGASSE
GST.NR. 513/69 Off. GUT

Öff. GUT
GST. 512/151
EZ 3802


STEFAN LINDTNER
GOLDSCHLAGSTR.
NR 36/34
1150 WIEN

GST.NR. 513/90
EZ 283


STADT WIEN
GST.NR. 512/150

LAGEPLAN


M=1:500

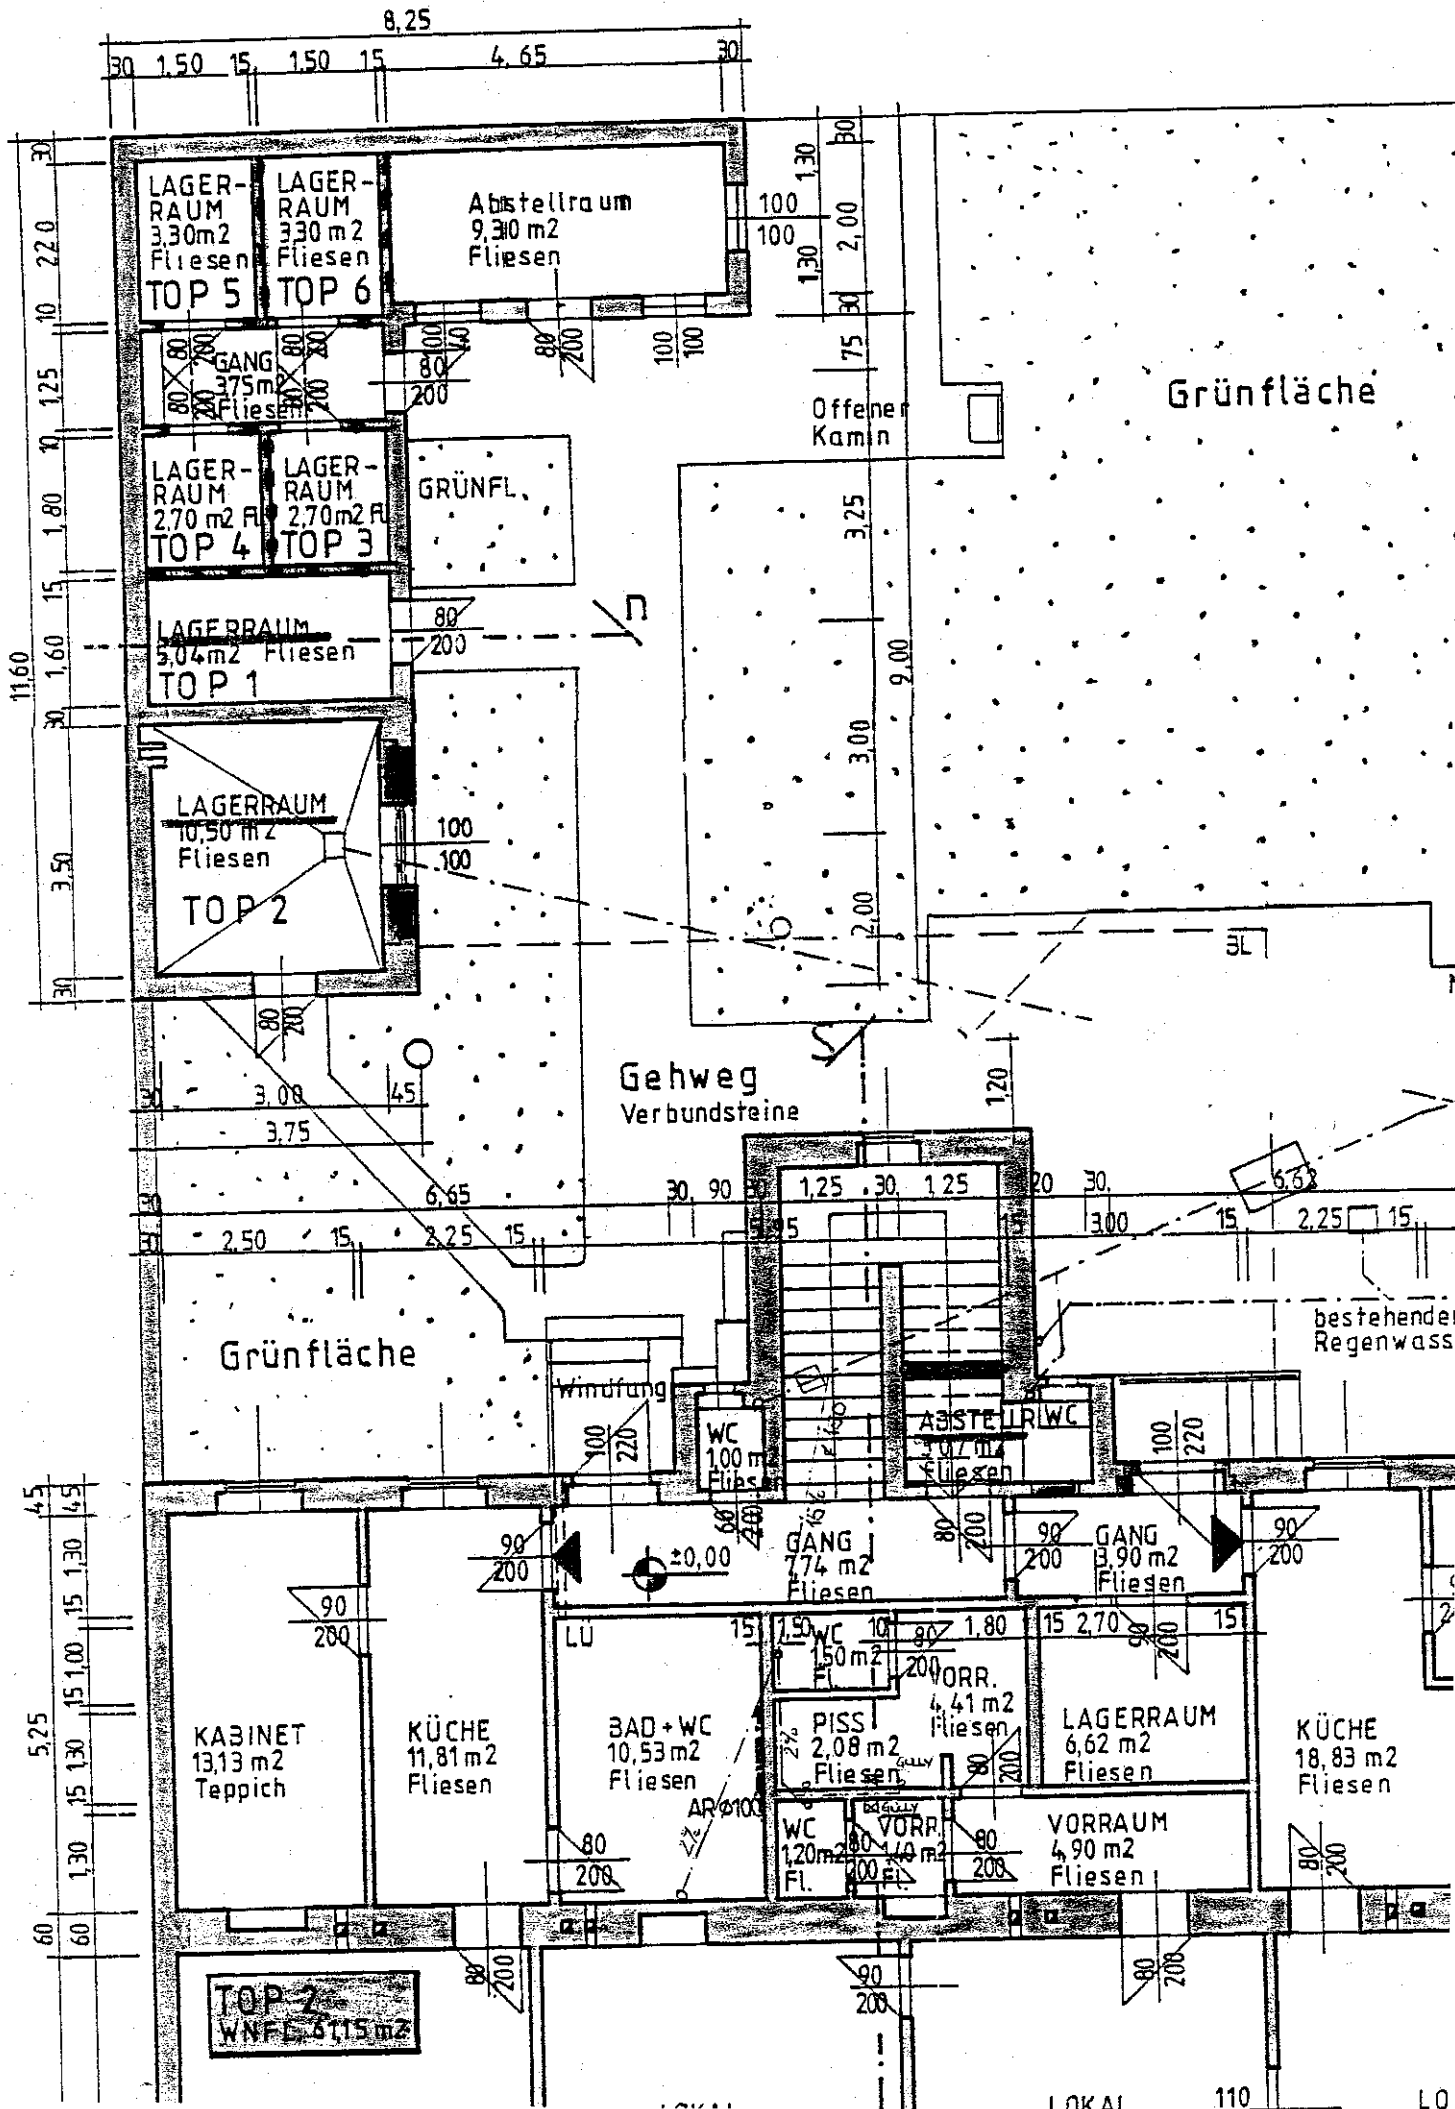

K i n s k y g a s s e

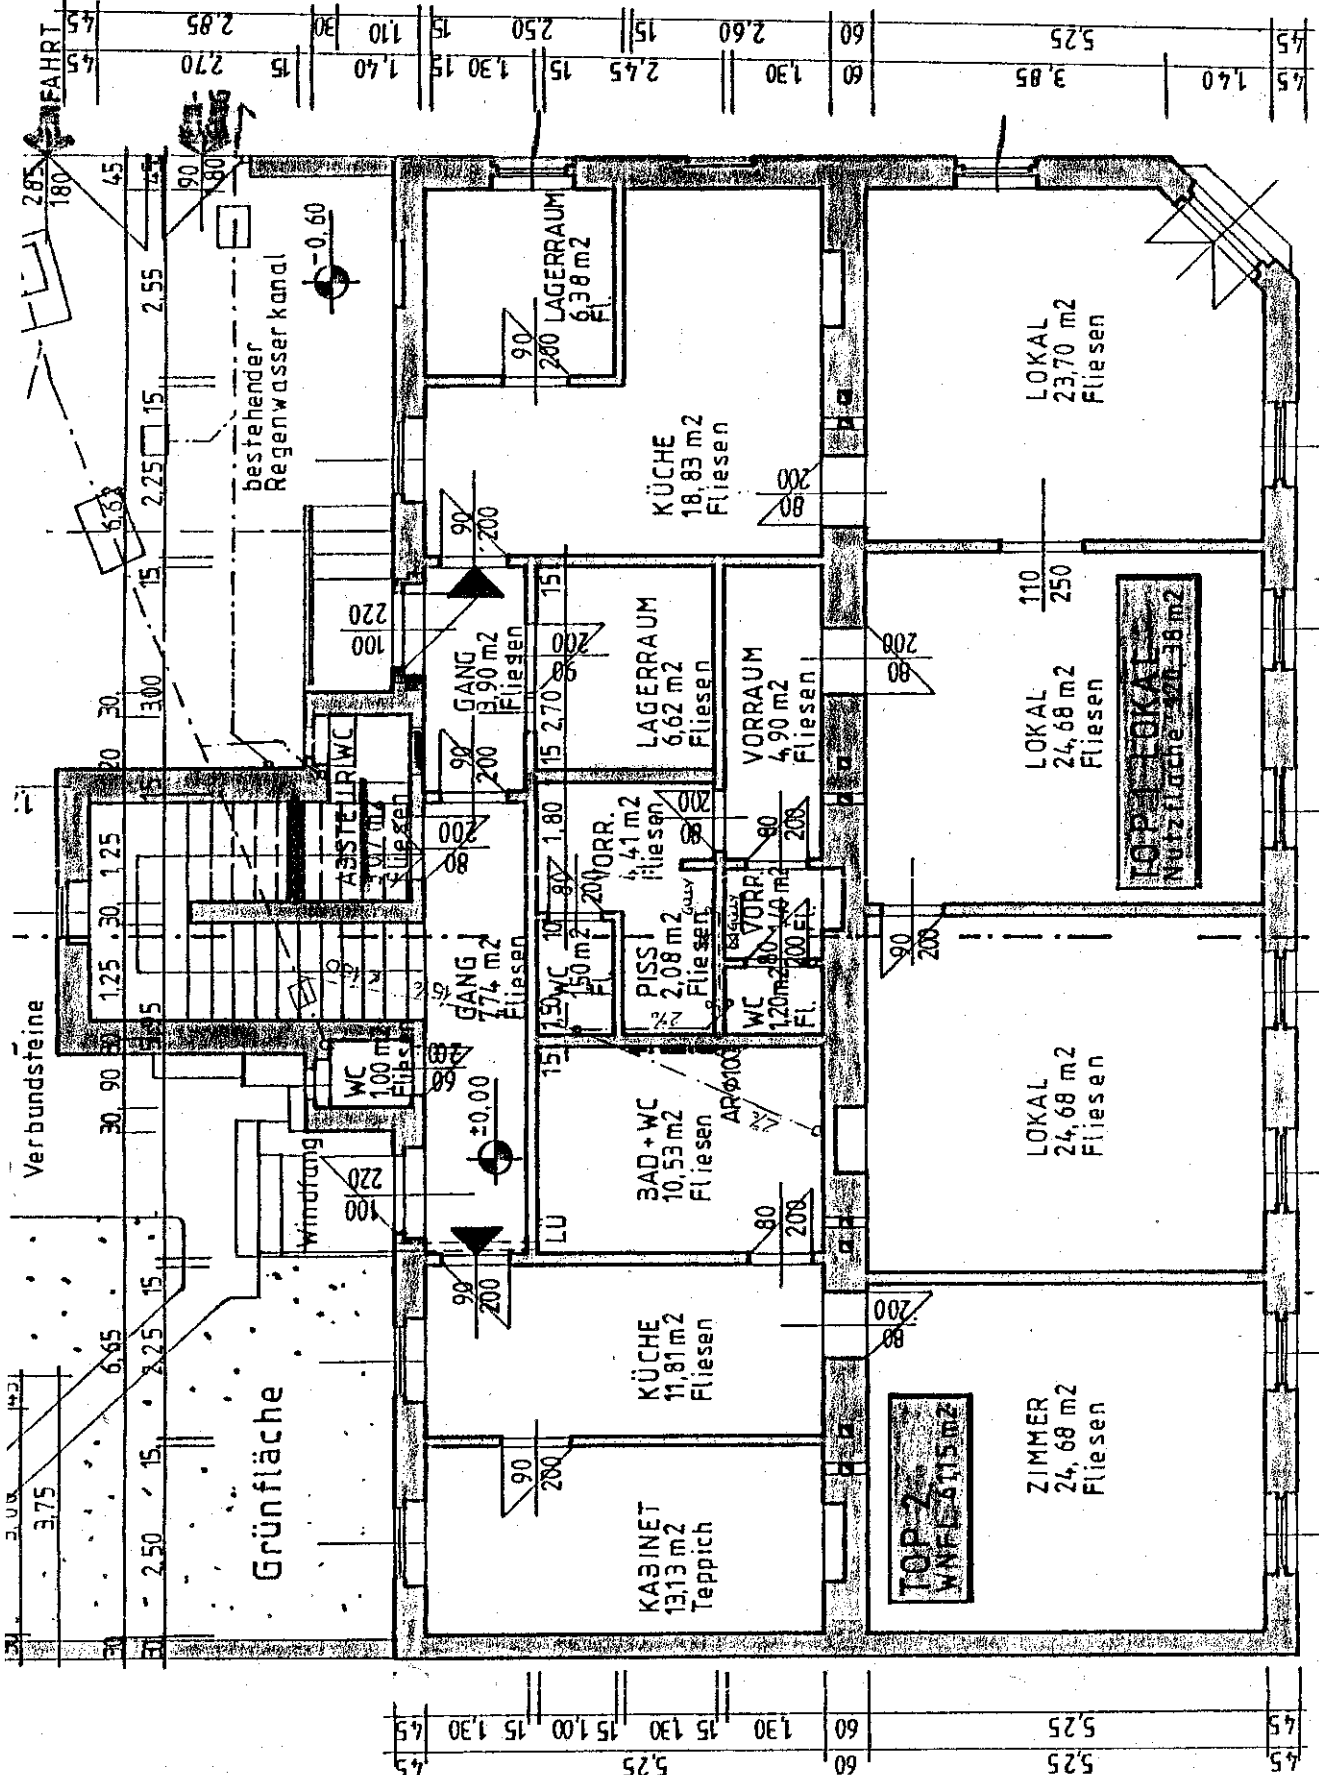

P u r k y t g a s s e




Vorraum
17.00 m²

TERRASSE

3.0


3.0

12.0



G
M
7
G

1,25 cm
7,5 cm
1,25 cm

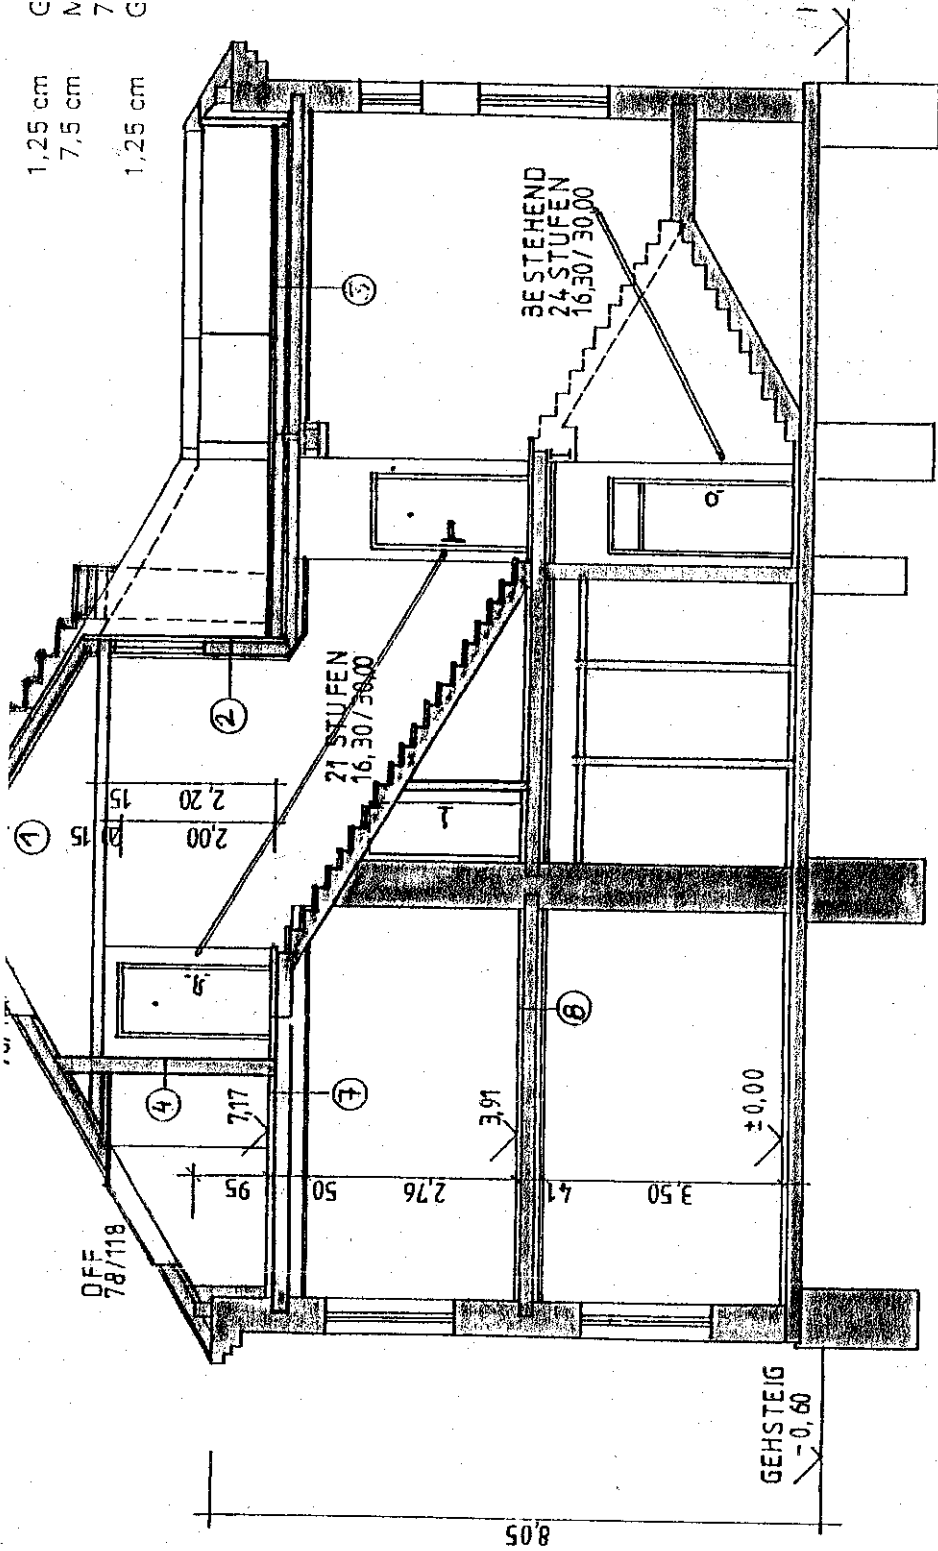

SCHNITT S-S

85
45

GEHSTEIG
-0.60

805

±0.00

1.67

21 STUFEN
16,30/36,00

BE STEHEND
24 STUFEN
16,30/30,00

OFF
78/118

①

②

④

⑦

⑧

⑨

1

0

⑤

15

2.20

15

2.00

15

7.17

95

50

2.76

41

3.50

±0.00