


WENZEL KASKA-STRASSE



3.OBERGESCHOSS | TOP 16

WOHNFLÄCHE: 53,89 m<sup>2</sup>  
BALKON: 8,66 m<sup>2</sup>

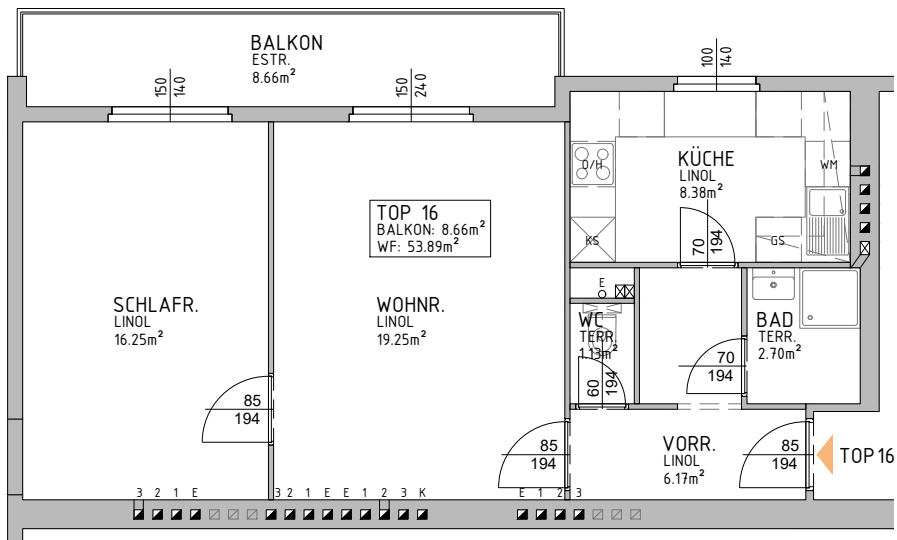

WENZEL KASKA - STRASSE  
WENZEL KASKA - STRASSE 11 | 3100 ST.PÖLTEN

3.OBERGESCHOSS | TOP 16

BESTANDSPLAN

07.05.2024

ÄNDERUNGEN BEI MASSEN UND FLÄCHEN VORBEHALTEN