

DACHDRAUFSICHT

DACHGESCHOSS





1230 WIEN, ENDRESSTRASSE 50
TOP V4 DG
BESTANDSPLAN GRUNDRISS
 FEBRUAR 2024 1:100

Johann Jandi
 Immobilienberater

Halbgasse 9/1
 A-1070 Wien
 +43 (0) 1/526 20 53
 +43 (0) 1/526 20 53 - 25
 +43 (0) 676 605 61 31
 office@immoservice.or.at
 www.immoservice.or.at

Telefon:
 Fax:
 Mobil:
 E-Mail:
 Internet:

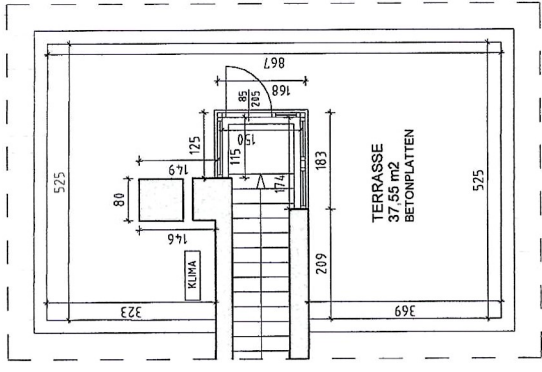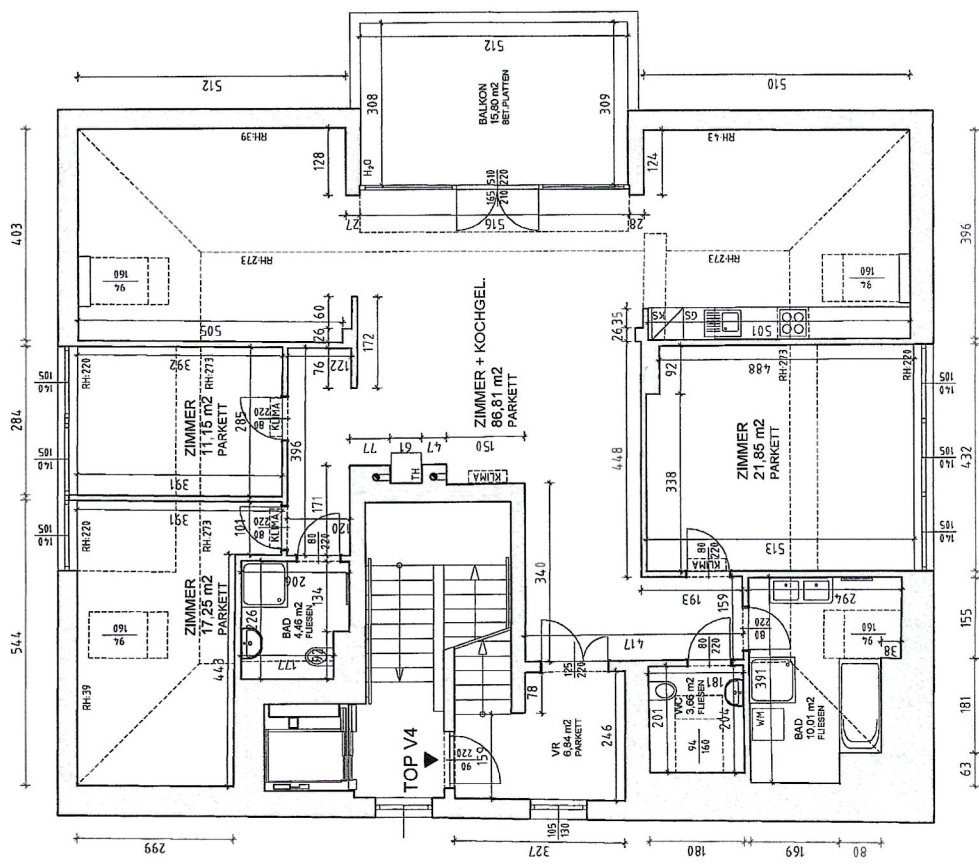

DACHDRAUFSICHT



DACHGESCHOSS

1230 WIEN, ENDRESSTRASSE 50
TOP V4 DG
BESTANDSPLAN GRUNDRISS
 FEBRUAR 2024 1:100

Johann Jandi
 Immobilienberater

Halbgasse 9/1
 A-1070 Wien
 +43 (0) 1/526 20 53
 +43 (0) 1/526 20 53 - 25
 +43 (0) 676 605 61 31
 office@immoservice.or.at
 www.immoservice.or.at

