


DACHGESCHOSS



DACHDRAUFSICHT

1070 WIEN, SCHOTTENFELDASSE 28
 TOP 12
 BESTANDSPLAN GRUNDRISS
 FEBRUAR 2024 1:100

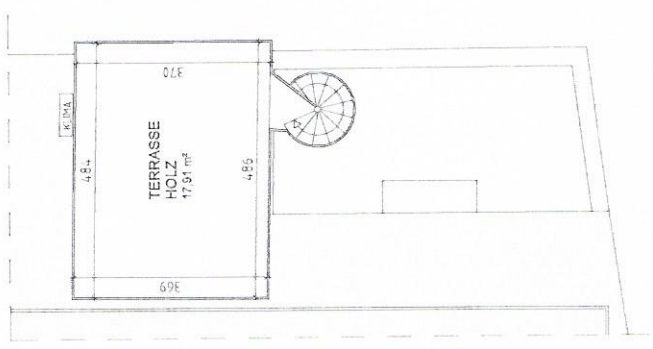

Halbgasse 9/1
 A-1070 Wien
 Telefon: +43 (0) 1/526 20 53
 Fax: +43 (0) 1/526 20 53 - 25
 Mobil: +43 (0) 676 605 61 31
 E-Mail: office@mmoservice.or.at
 Internet: www.mmoservice.or.at

Johann Jajndl
 Immobilienberater