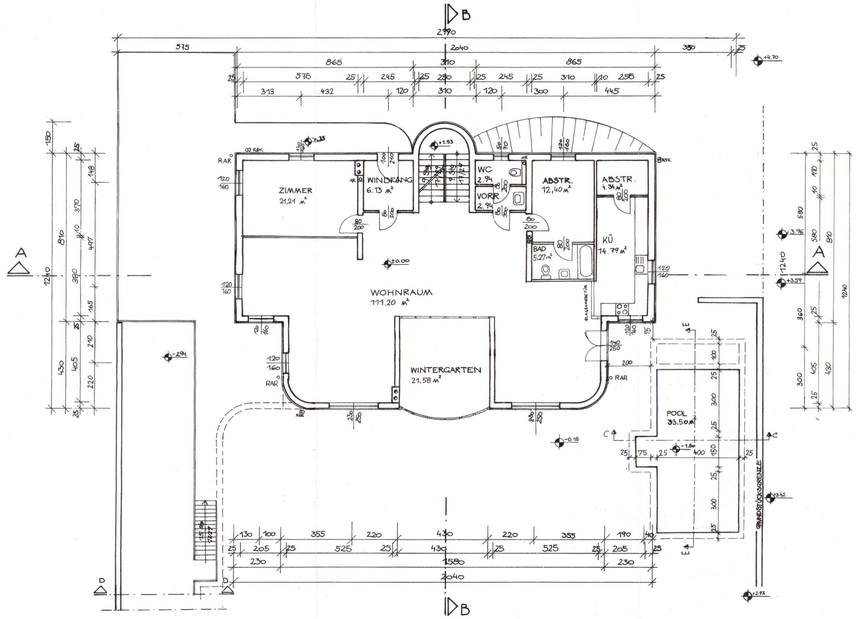

1. KELLERGESCHOSS

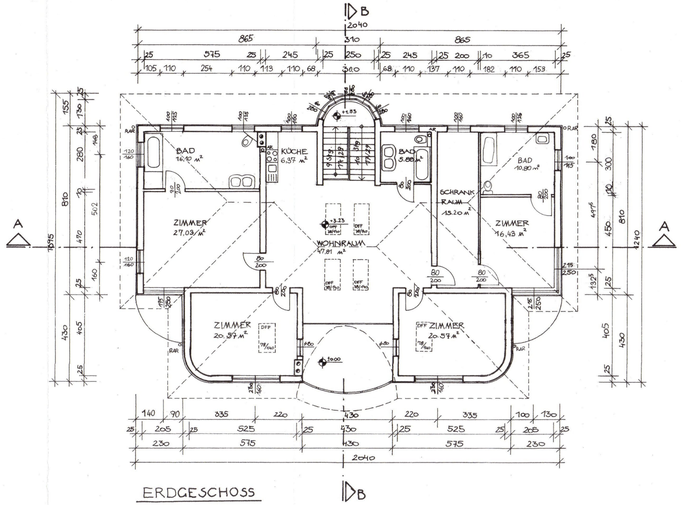

ERDGESCHOSS

LAGEPLAN M - 1:500

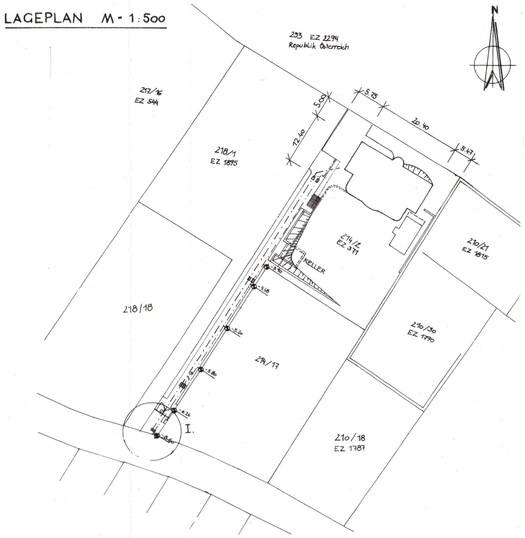

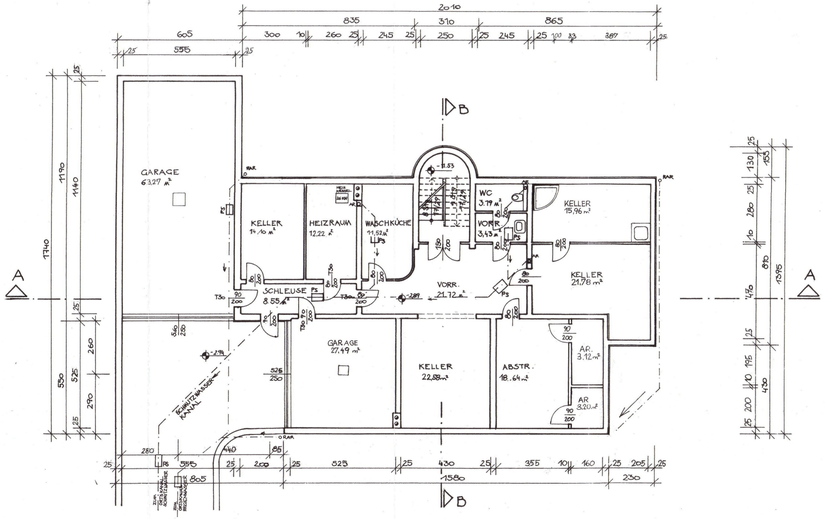

2. KELLERGESCHOSS

M = 1:100

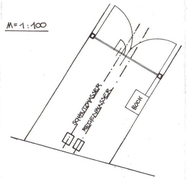

LEGENDE

BESTAND

SCHNITT E-E

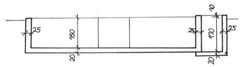

SCHNITT D-D

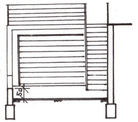

SCHNITT C-C

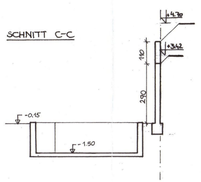

BESTANDSPLAN

MASSTAB	PARIE
1:100	D
GRUNDST. NR.	EINLAGEZ.
214/2	371

BEHÖRDE

BAUEINHEIT

KRONIKA & PUHR
Bau - Management KEG
Fleischmarkt 16/37
A-1010 Wien

PLANVERFASSER

KRONIKA & PUHR
Bau - Management KEG
Fleischmarkt 16/37
A-1010 Wien

INHALT

GRUNDRISSE
LAGEPLAN