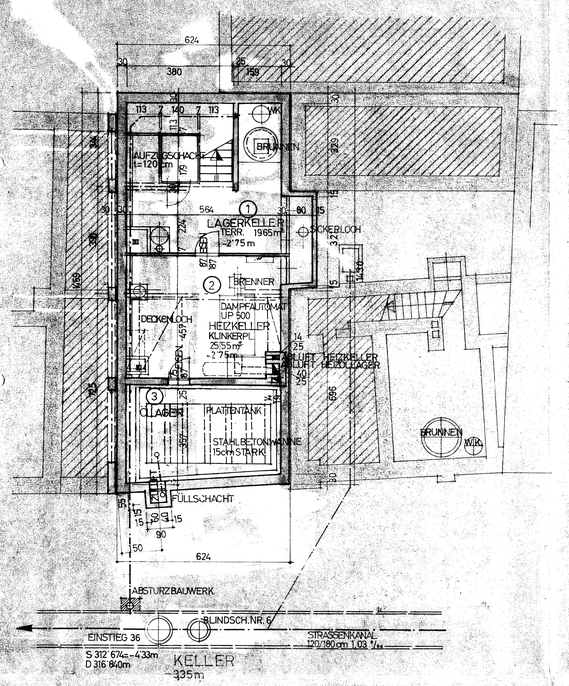

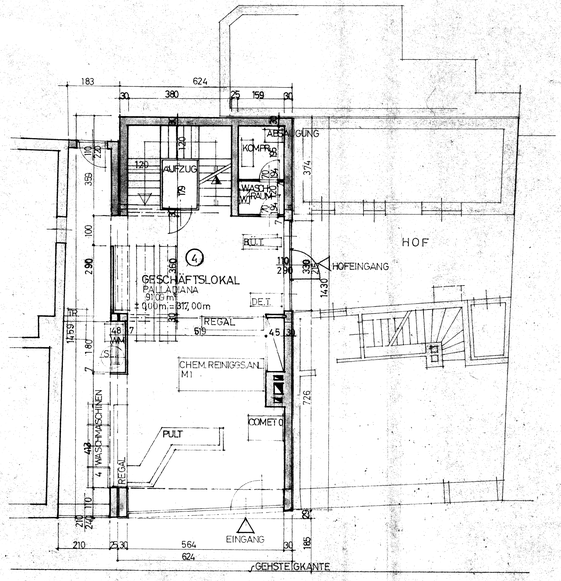

ERDGESCHOSS
±0,00m = 317,00m

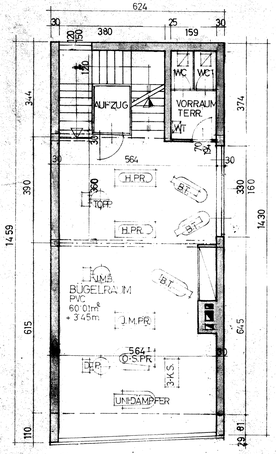

1.OBERGESCHOSS
+ 3,45 m

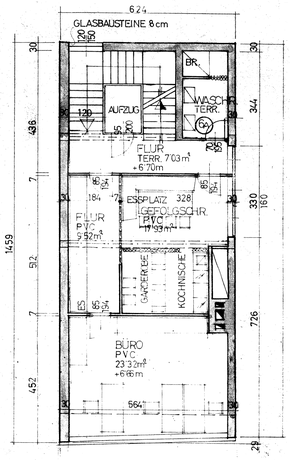

2.OBERGESCHOSS
+ 6,70 m

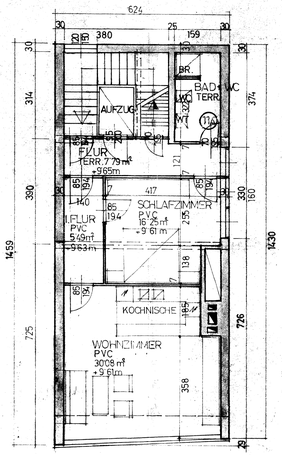

3.OBERGESCHOSS
+ 9,65 m

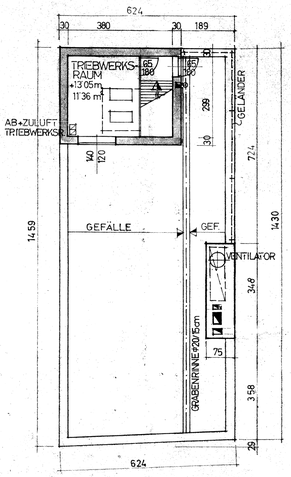

DACHGESCHOSS
+12,77 m

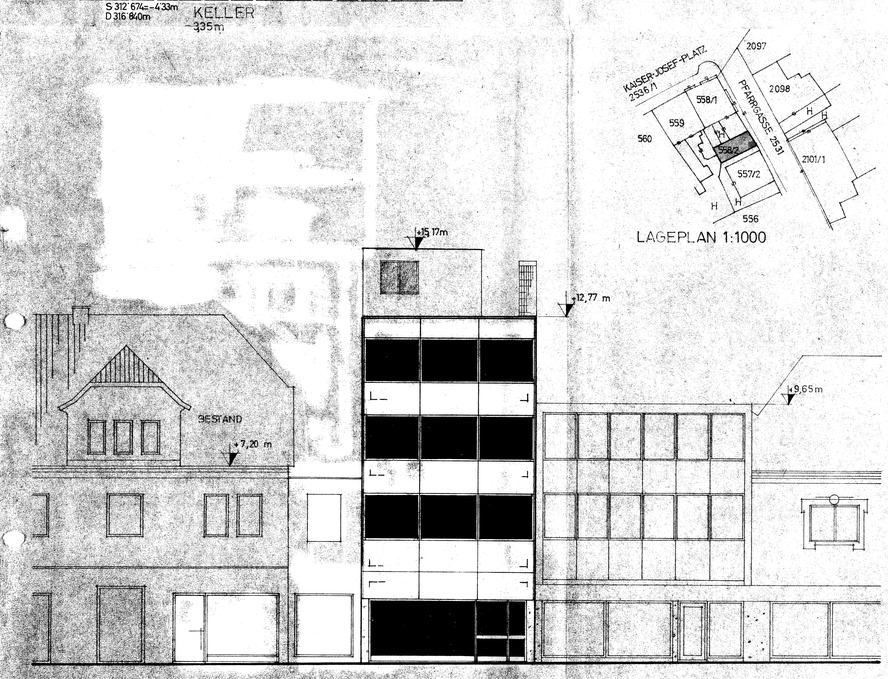

LAGEPLAN 1:1000

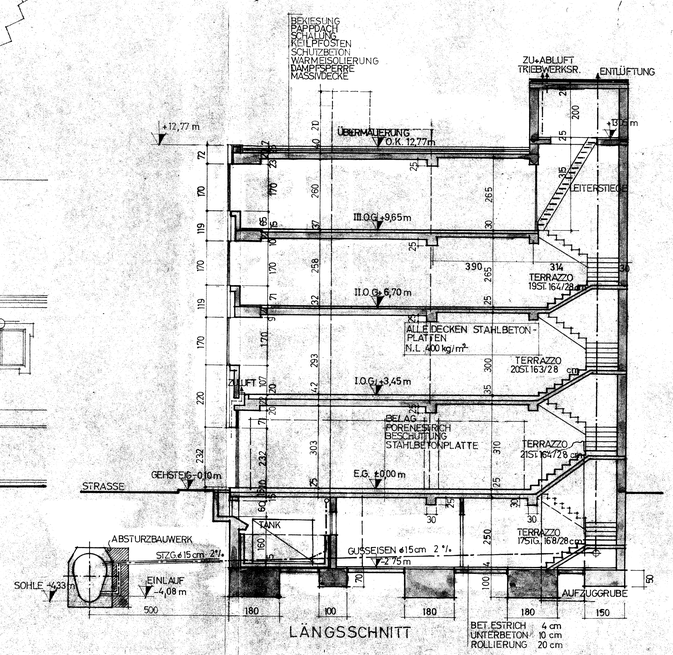

LÄNGSSCHNITT

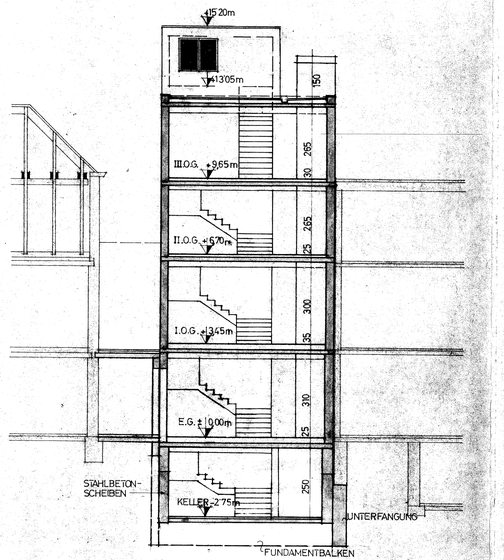

QUERSCHNITT

MAGISTRAT DER STADT WELS
MA 2 - Ge - 3099-1966
Ist der kommissionellen Verhandlung am 6.8.1968 vorgelegen und wurde mit Bescheid vom 8.10.1968 gewerbebehördlich genehmigt.
Für den Bürgermeister:
MAGISTRAT DER STADT WELS

TIP-TOP GES.M.B.H. & CO. OHG
KLEIDERREINIGUNG PFARRGASSE 4
DR.DKFM. ALOIS DALLINGER

ERRICHTUNG EINES GESCHÄFTSHAUSES
WELS PFARRGASSE 2
GP 558/2

M 1:100 BESTANDSPLAN

BAUWERBER: TIP-TOP KLEIDERREINIGUNG HEMDEN-DIENST Wels, Pfarrgasse 4, Tel. 6197

BAUFÜHRER: BAUBETRIEB W. TIANHOFER BAUMEISTER - TEL. 23 DV. WELS, EFERDINGERSTRASSE 24

PLANVERFASSER: ZIVILINGENIEUR ING. HELMUT JÄGER WELS O.Ö.

WELS 10.5.1968