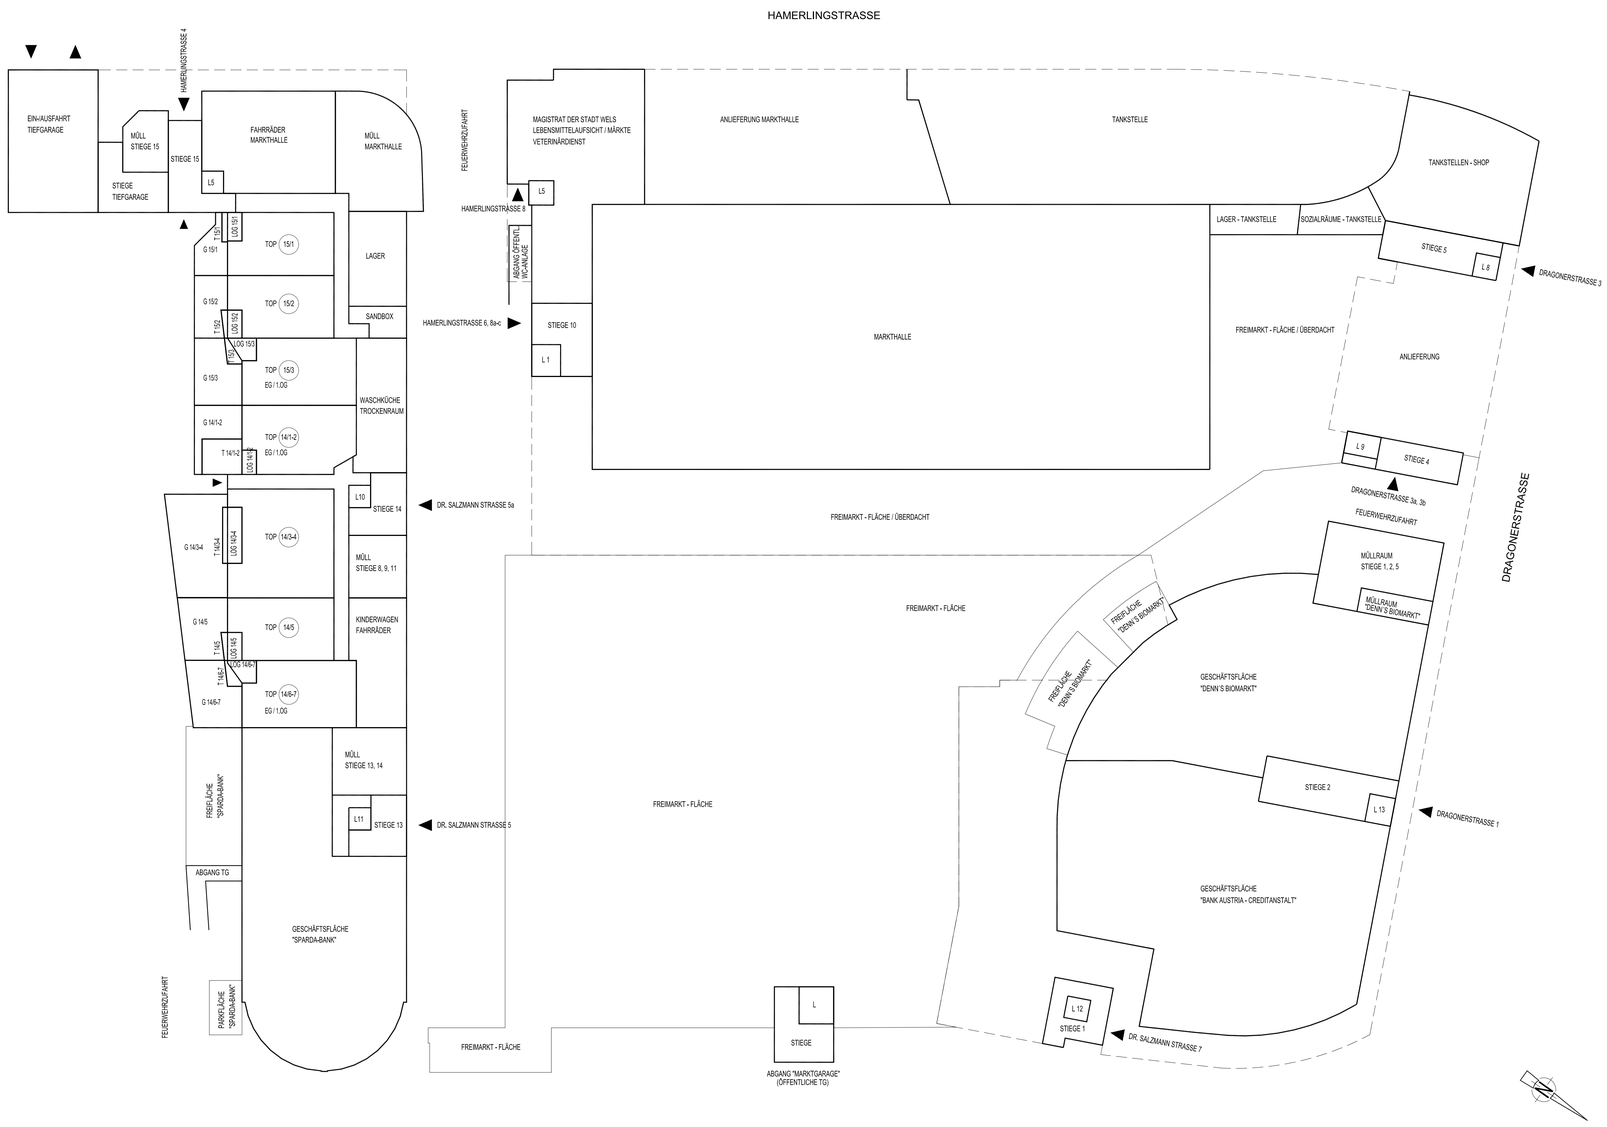

PARIE

BESTANDSPLAN 1:200

EINER WOHN- UND BÜROHAUSANLAGE, MIT GE-SCHÄFTSFLÄCHEN, EINER MARKTHALLE UND EINER TANKSTELLE IM ERDGESCHOSS, SOWIE EINER EIN- BZW. ZWEIGESCHOSSIGEN TIEFGARAGE.

PARZ.: 657
EZ.: 1036
KG.: WELS

PLANINHALT: ERDGESCHOSS

BAUHERR: NORIKUM
Wohnungsbaugesellschaft m.b.H.
4600 Wels, Kalkofenstraße 25

GRUNDEIGENTÜMER: NORIKUM
Wohnungsbaugesellschaft m.b.H.
4600 Wels, Kalkofenstraße 25

BAUFÜHRER: RUDOLF GERSTL GmbH & CO KG
Bauunternehmung
4600 Wels, Kalkofenstraße 25

BEHÖRDE:

PLANVERFASSER: ARCHITEKTEN BACHNER ROTH
Ziviltechniker - Planungsgesellschaft m.b.H.
Schubertstraße 16 A - 4600 Wels
Tel: 07242 / 60 235 Fax: 07242 / 60 235 - 18

DATUM: JULI 2008 PROJEKT: 241 PLAN NR.: 6110 PFAD: H:\AutoCAD\241 Markt\06_Bestand